


Plan 1
Anlage 3

Leistungsbereich
aktueller Auftrag

Nachtrag

Aktueller Stand
Früherarbeiten

Inlinersanierung

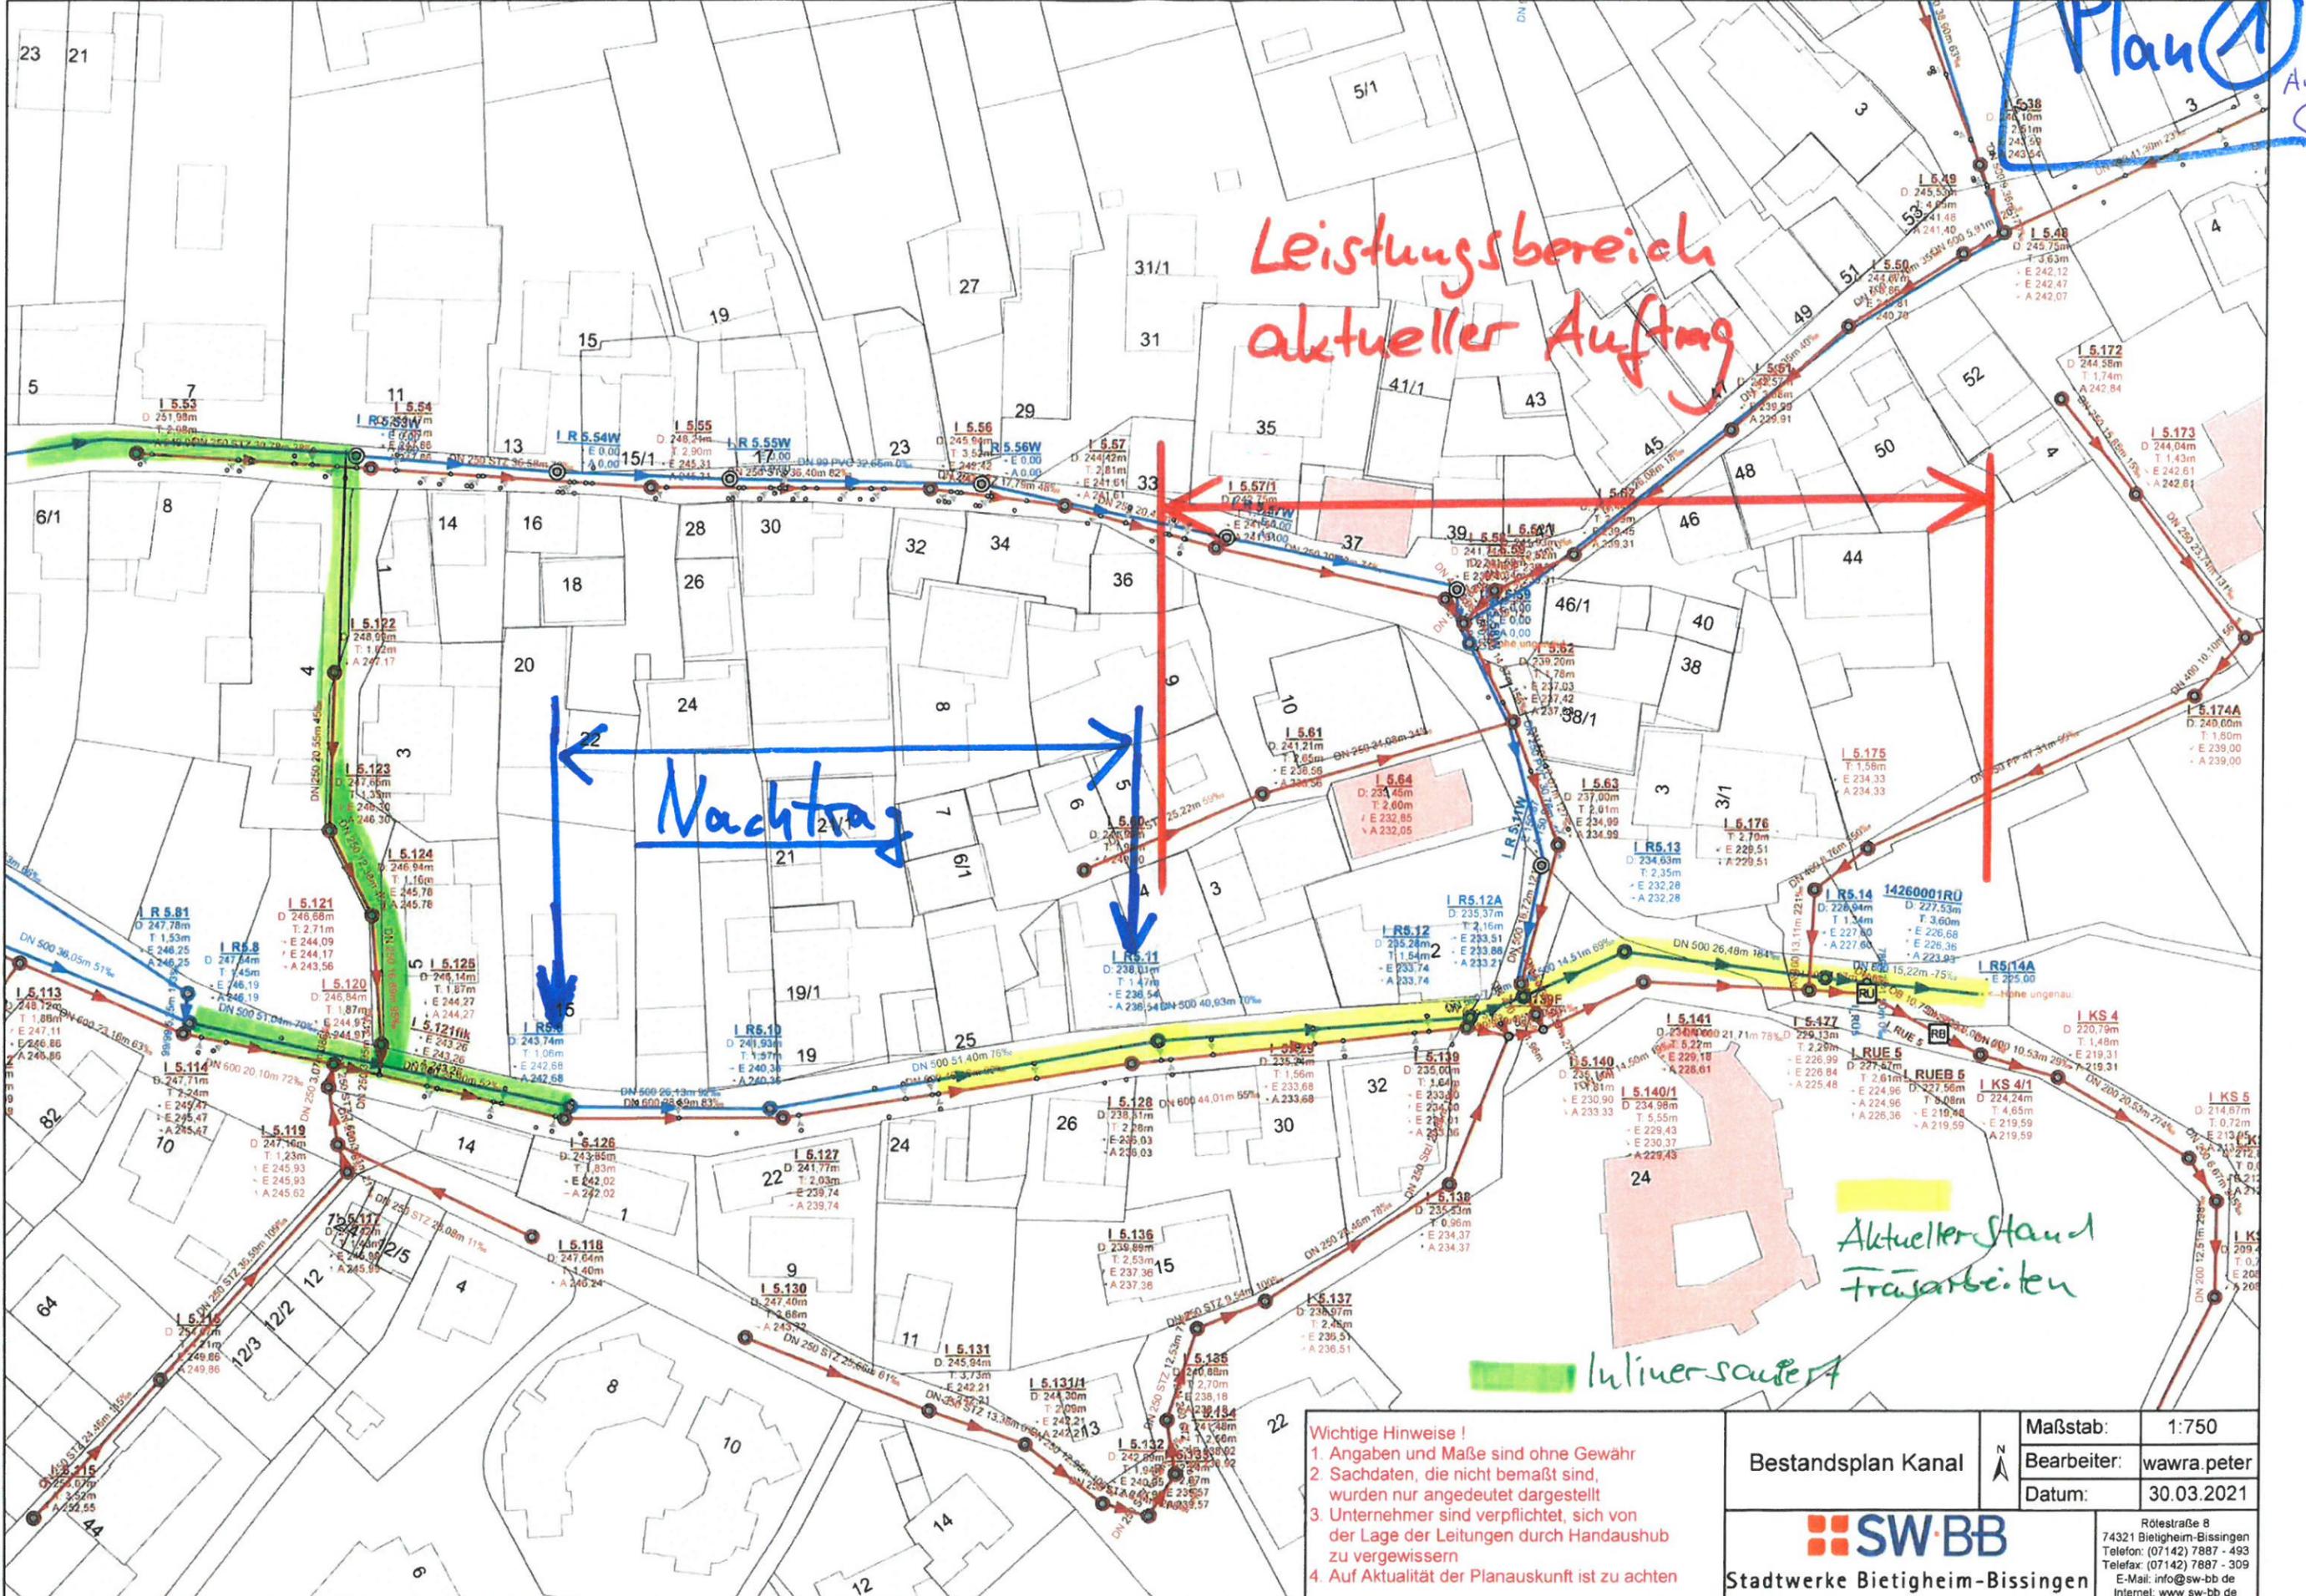

- Wichtige Hinweise !**
1. Angaben und Maße sind ohne Gewähr
 2. Sachdaten, die nicht bemaßt sind, wurden nur angedeutet dargestellt
 3. Unternehmer sind verpflichtet, sich von der Lage der Leitungen durch Handaushub zu vergewissern
 4. Auf Aktualität der Planauskunft ist zu achten

Bestandsplan Kanal	Maßstab:	1:750
	Bearbeiter:	wawra.peter
	Datum:	30.03.2021
		Roteistraße 8 74321 Bietigheim-Bissingen Telefon: (07142) 7887 - 493 Telefax: (07142) 7887 - 309 E-Mail: info@sw-bb.de Internet: www.sw-bb.de