


# Anlage 1

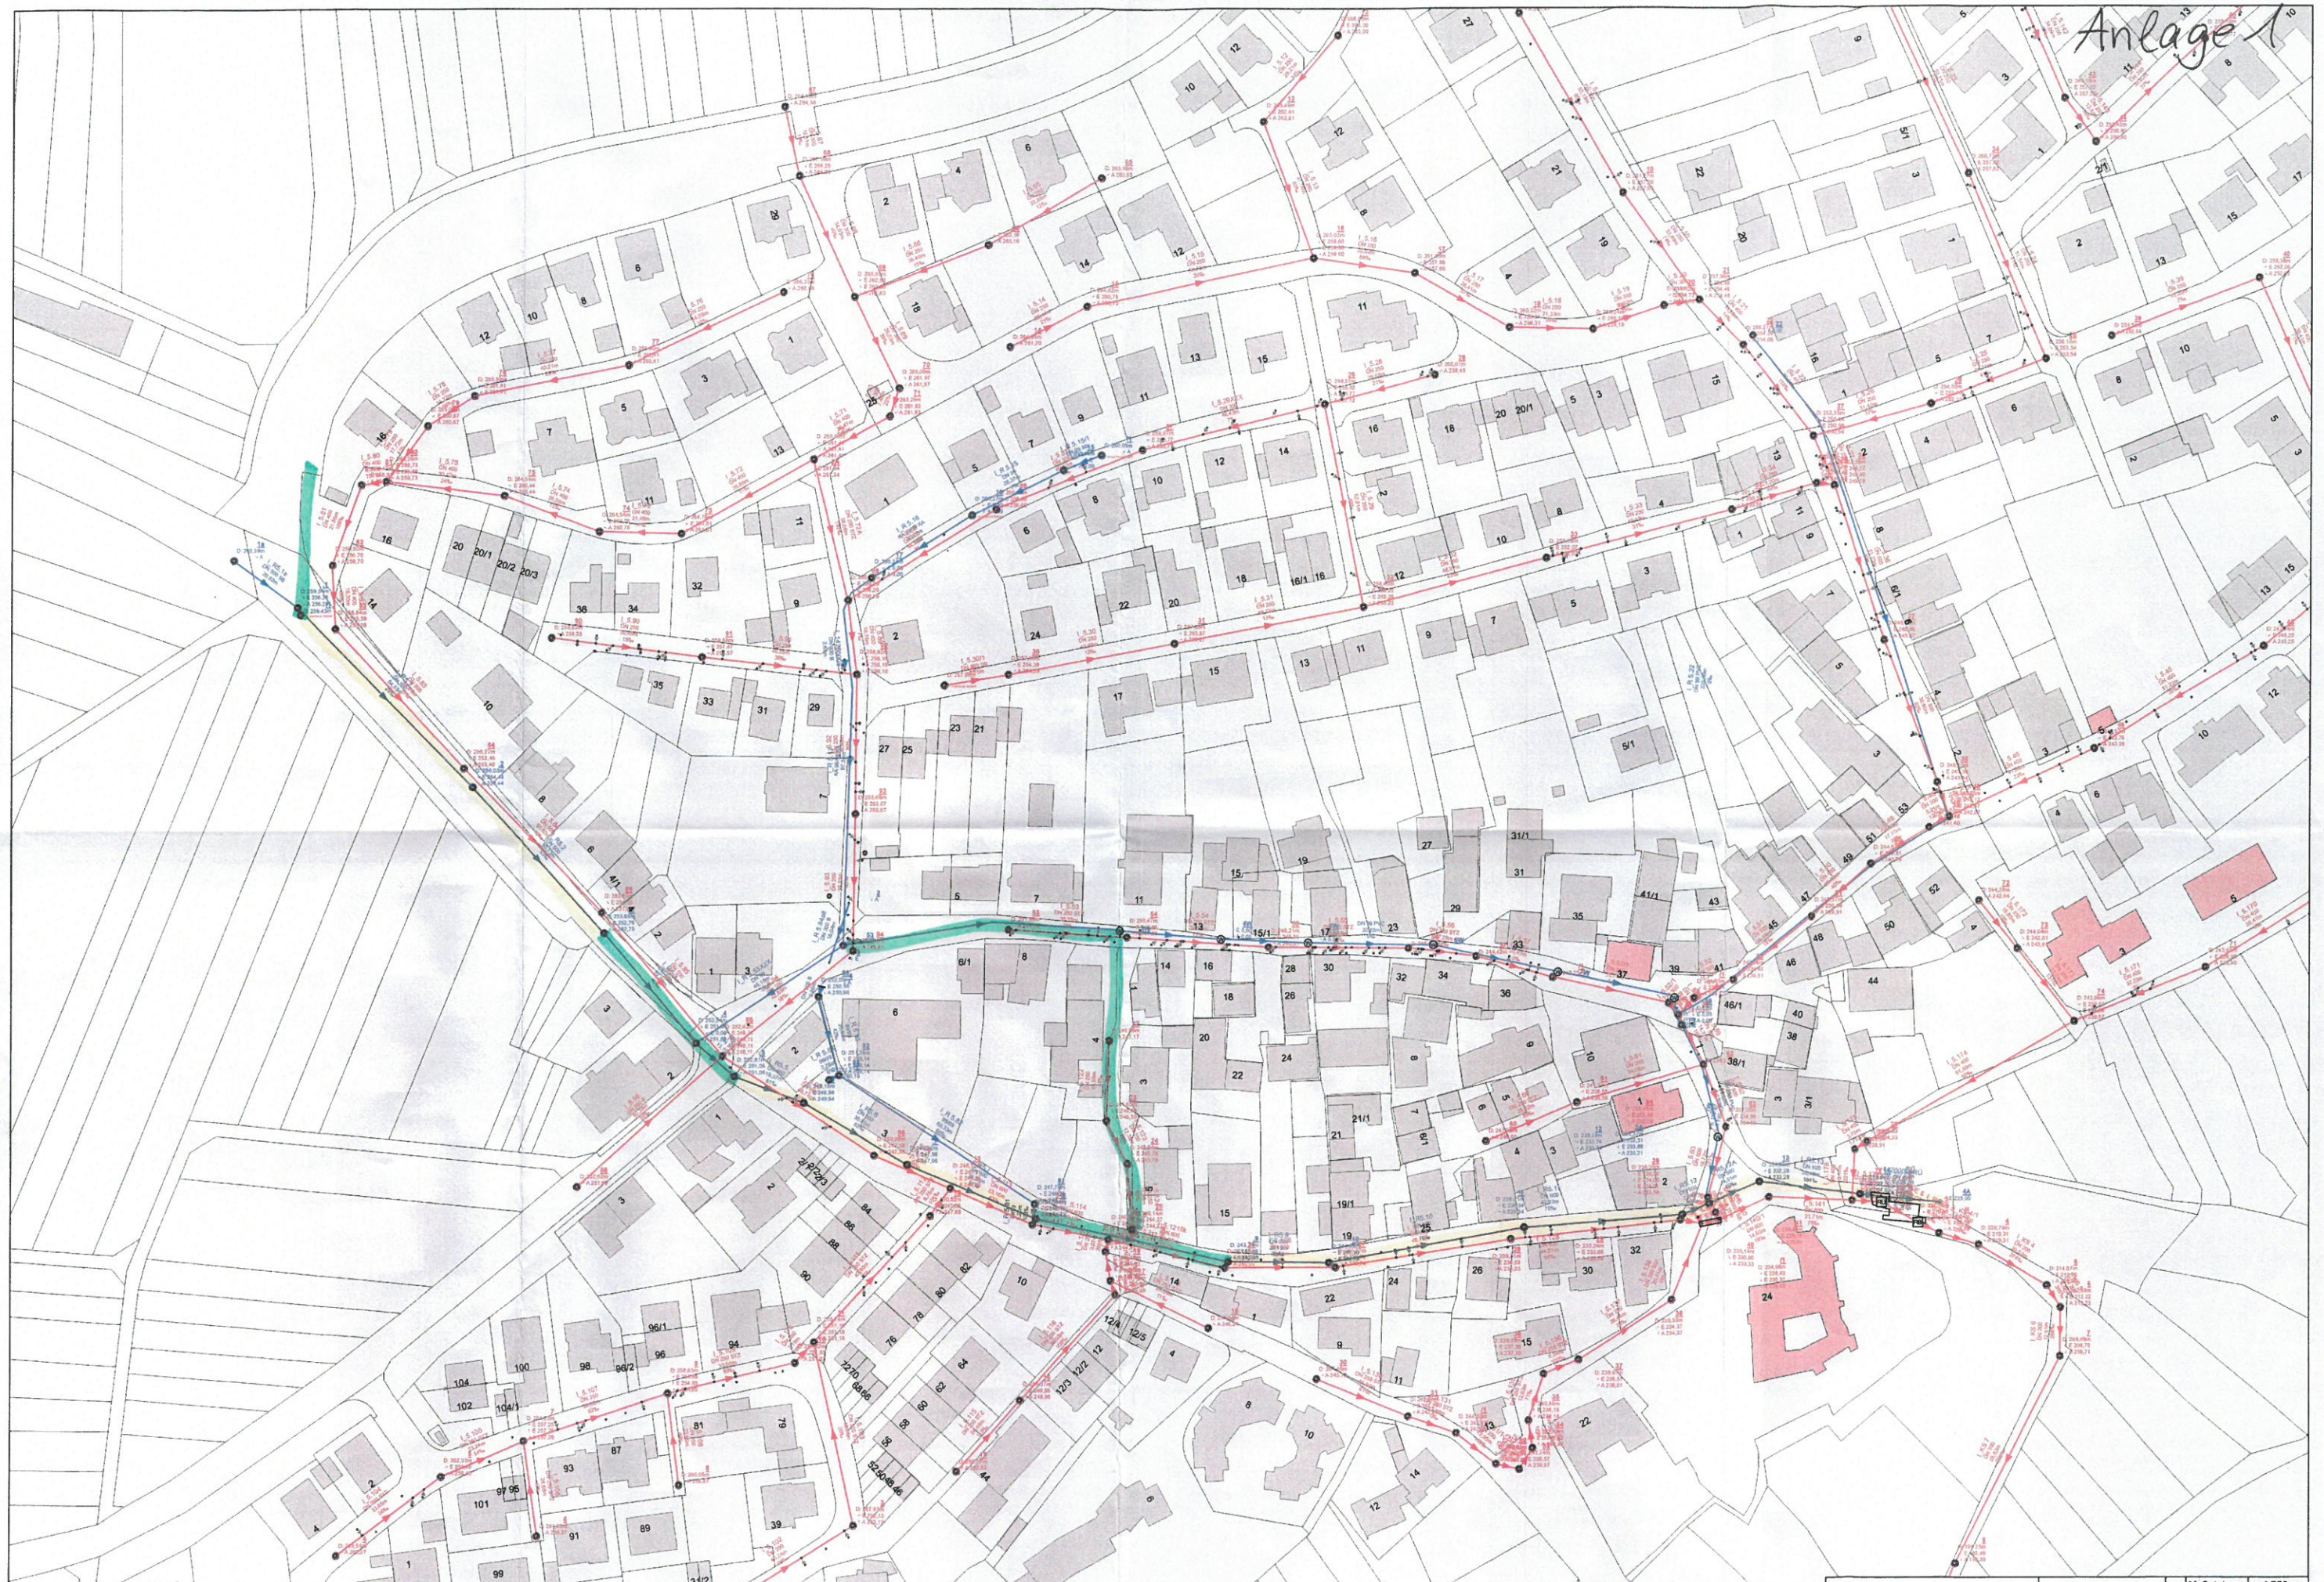

**Wichtige Hinweise!**  
1. Angaben und Maße sind ohne Gewähr  
2. Sachdaten, die nicht bemaßt sind, wurden nur angedeutet dargestellt  
3. Unternehmer sind verpflichtet, sich von der Lage der Leitungen durch Handaushub zu vergewissern  
4. Auf Aktualität der Planauskunft ist zu achten

Bestandsplan Kanal	Maßstab: 1:750
Bearbeiter: wawra.peter	
Datum: 07.11.2019	

**SW-BB**  
Stadtwerke Bietigheim-Bissingen

Bürostraße 8  
74321 Bietigheim-Bissingen  
Telefon: (07142) 7987-403  
Telefax: (07142) 7987-308  
E-Mail: info@sw-bb.de  
Internet: www.sw-bb.de